



FÖRKLARINGAR


- GRÄNS FÖR ARBETSOMRÅDE
- REDOVISAD 2m UTANFÖR VERKLIGT LÄGE
- DAGVATTENLEDNING
- DRÄNERINGSLEDNING
- TRYCKAVLOPPSLEDNING DAGVATTEN
- SPILLVATTENLEDNING
- VATTENLEDNING
- VS-KULVERTLEDNING
- DRÄNBRUNN M. S-FÅNG Ø4.00
- RENSBRUNN Ø200
- STUPRÖRSBRUNN M. V-LÅS Ø4.00
- TILLSYNSBRUNN Ø4.00
- NEDSTIGNINGSBRUNN Ø1000
- DAGVATTENBRUNN
- OLJEAVSKILJARE
- NIVÅ VATTENGÅNG
- 0000 DIMENSION, FLÖDESRIKTNING, LUTNING
- 0,0% LUTNING

ANMÄRKNINGAR

SPILLVATTEN OCH VS-KULVERT LÄGE, DIM, FRÅN VS-PROJEKTÖR

Koordinatsystem i plan: SWEREF99 1500
Koordinatsystem i höjd: RH2000

BET	ANT	ÄNDRINGEN AVSER	SIGN	DATUM
RELATIONSHANDLING				
BÖTRYGG BYGG AB KV VINRUTAN ÖREBRO				
<small>SWECO Civil AB Santälsbackgatan 1, Box 385, 651 09 Karlstad Telefon 054-14 17 00, Telefax 054-14 17 01 Org nr. 556507-0868, säte Stockholm Ingår i SWECO-koncernen www.sweco.se</small>				
UPPDRAG NR 10016188		RITAD / KONSTRUERAD AV SEALDB		HANDLÄGGARE
DATUM 2017-02-24		ANSVARIG D JERNSTEDT		
VA PLAN				
SKALA 1:250 (A1)	NUMMER R-51.1-001			BET

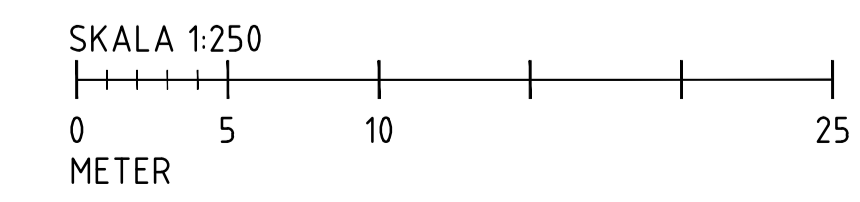

P:\236\1\237\217_BoTryggg..._RH_Kv_Vinrutan\000\3_Genomförande\36_CAD\1_Skeda_VARNR\De\NR-511-001.dwg Feb 24, 2017 - 7:45am